


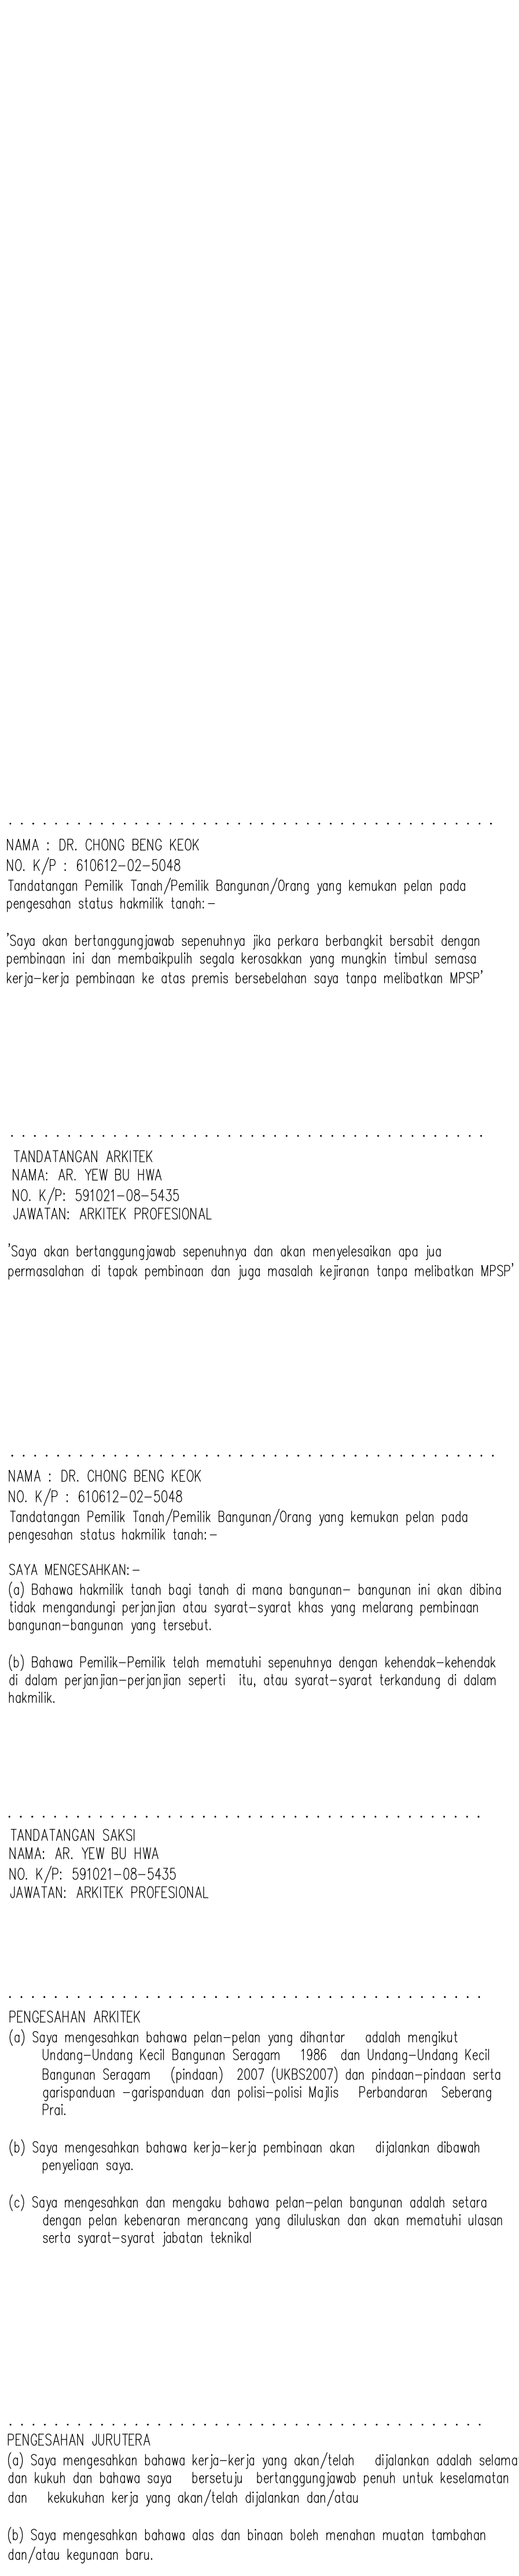

FAL

Bil (.....) dlm MPSP/40/30-73/90

KEDUKUAN PEJABAT

No. Rujukan DO : (16A)/MPSP/70/39/73/21. TARIKH : 04.08.2015

LEGEND

[Red Line] KERUA-KERUA BARU DITUNJUKAN DENGAN WARNA MERAH

[Blue Line] KERUA-KERUA LAMA DITUNJUKAN DENGAN GARISAN PUTUS-PUTUS BERWARNA BIRU

KEY PLAN

BLOK A
BLOK B
BLOK C

PERMOHON:

PERMOHONAN PELAN BANGUNAN BAGI CADANGAN MEMBINA SEBUAH KOLEJ UNIVERSITI SWASTA YANG MENGANDUNG:-
BLOK A - PUSAT PENTADBIRAN 5 TINGKAT
BLOK B - PERPUSTAKAAN DAN BILIK KULIAH 6 TINGKAT
BLOK C - BANGUNAN AKADEMIK DAN DEWAN SERBAGUNA 3 TINGKAT DENGAN PODIUM
BLOK D - DEWAN KULIAH DAN KAFETERIA 3 TINGKAT
BLOK E - BANGUNAN AKADEMIK 5 TINGKAT
2 UNIT PONDOK PENGAWAL
1 UNIT TNB 11 KV STESEN SUIS UTAMA DI ATAS PT 5828, MUKIM 13, SEBERANG PERAI SELATAN, PULAU PINANG.

BAGI PEMBAGIHAN FASA DAN PINDAAN DALAMAM BAGI CADANGAN MEMBINA SEBUAH KOLEJ UNIVERSITI SWASTA YANG MENGANDUNG:-

FASA 1

BLOK A - PUSAT PENTADBIRAN 5 TINGKAT BERSERTA PINDAAN DALAMAN
BLOK B - PERPUSTAKAAN DAN BILIK KULIAH 6 TINGKAT BERSERTA PINDAAN DALAMAN
BLOK C - TINGKAT BAWAH BANGUNAN AKADEMIK DAN DEWAN SERBAGUNA 3 TINGKAT BERSERTA PINDAAN DALAMAN (PENYELENGGARAAN DAN KAFETERIA)
2 UNIT PONDOK PENGAWAL
1 UNIT TNB 11 KV STESEN SUIS UTAMA

FASA 2

BLOK C - TINGKAT 1 DAN 2 BANGUNAN AKADEMIK DAN DEWAN SERBAGUNA 3 TINGKAT
BLOK D - DEWAN KULIAH DAN KAFETERIA 3 TINGKAT
BLOK E - BANGUNAN AKADEMIK 5 TINGKAT
SEBERANG PERAI SELATAN, PULAU PINANG

UNTUK : TUTUAN KDU COLLEGE (PG) SDN. BHD.

PEMILIK DAN PEMAJU

ALMA MAT : KDU COLLEGE (PG) SDN BHD
NO TEL : 6040 - GEORGE TOWN, PULAU PINANG
NO TEL : 604 - 2386368

PENRUKUNG /SUSUKAN

CPC ARCHITECT GROUP - STUDIO A
CPC CONSULTANTS PTE LTD
No. 151F, 15TH FLOOR, BANQUAN AMALUTE
NO.1, JALAN LUMUT, 50400 KUALA LUMPUR
TEL: (03) 4043-1346 FAX: (03) 4043-1349
EMAIL: jshn@msd.com.my

ARCHITECT/CLASH :

BH YEW
ARCHITECT (SP/V61)

151F FLOOR, BANQUAN AMALUTE
NO.1, JALAN LUMUT, 50400 KUALA LUMPUR
TEL: (03) 4043-1346 FAX: (03) 4043-1349
EMAIL: jshn@msd.com.my

BP SUBMISSION

MAY 2017

LUBRON

PELAN TAPAK
DENGAN LOKASI
DAN PELAN KUNCI

SCALE:
DRAWING BY:
DATE:
PROJECT NO.
DESIGNED BY:
CHECKED BY:
DATE:
PROJECT NO.
DESIGNED BY:
CHECKED BY:
DATE:

ORGANIZER ARCHTEAM

STATUS

DATE

YEW

LEVEL

ARCH

DWG STATUS LOT ATTRIBUTE LVL DWG NO. REVISION

DD - - - - 001 03